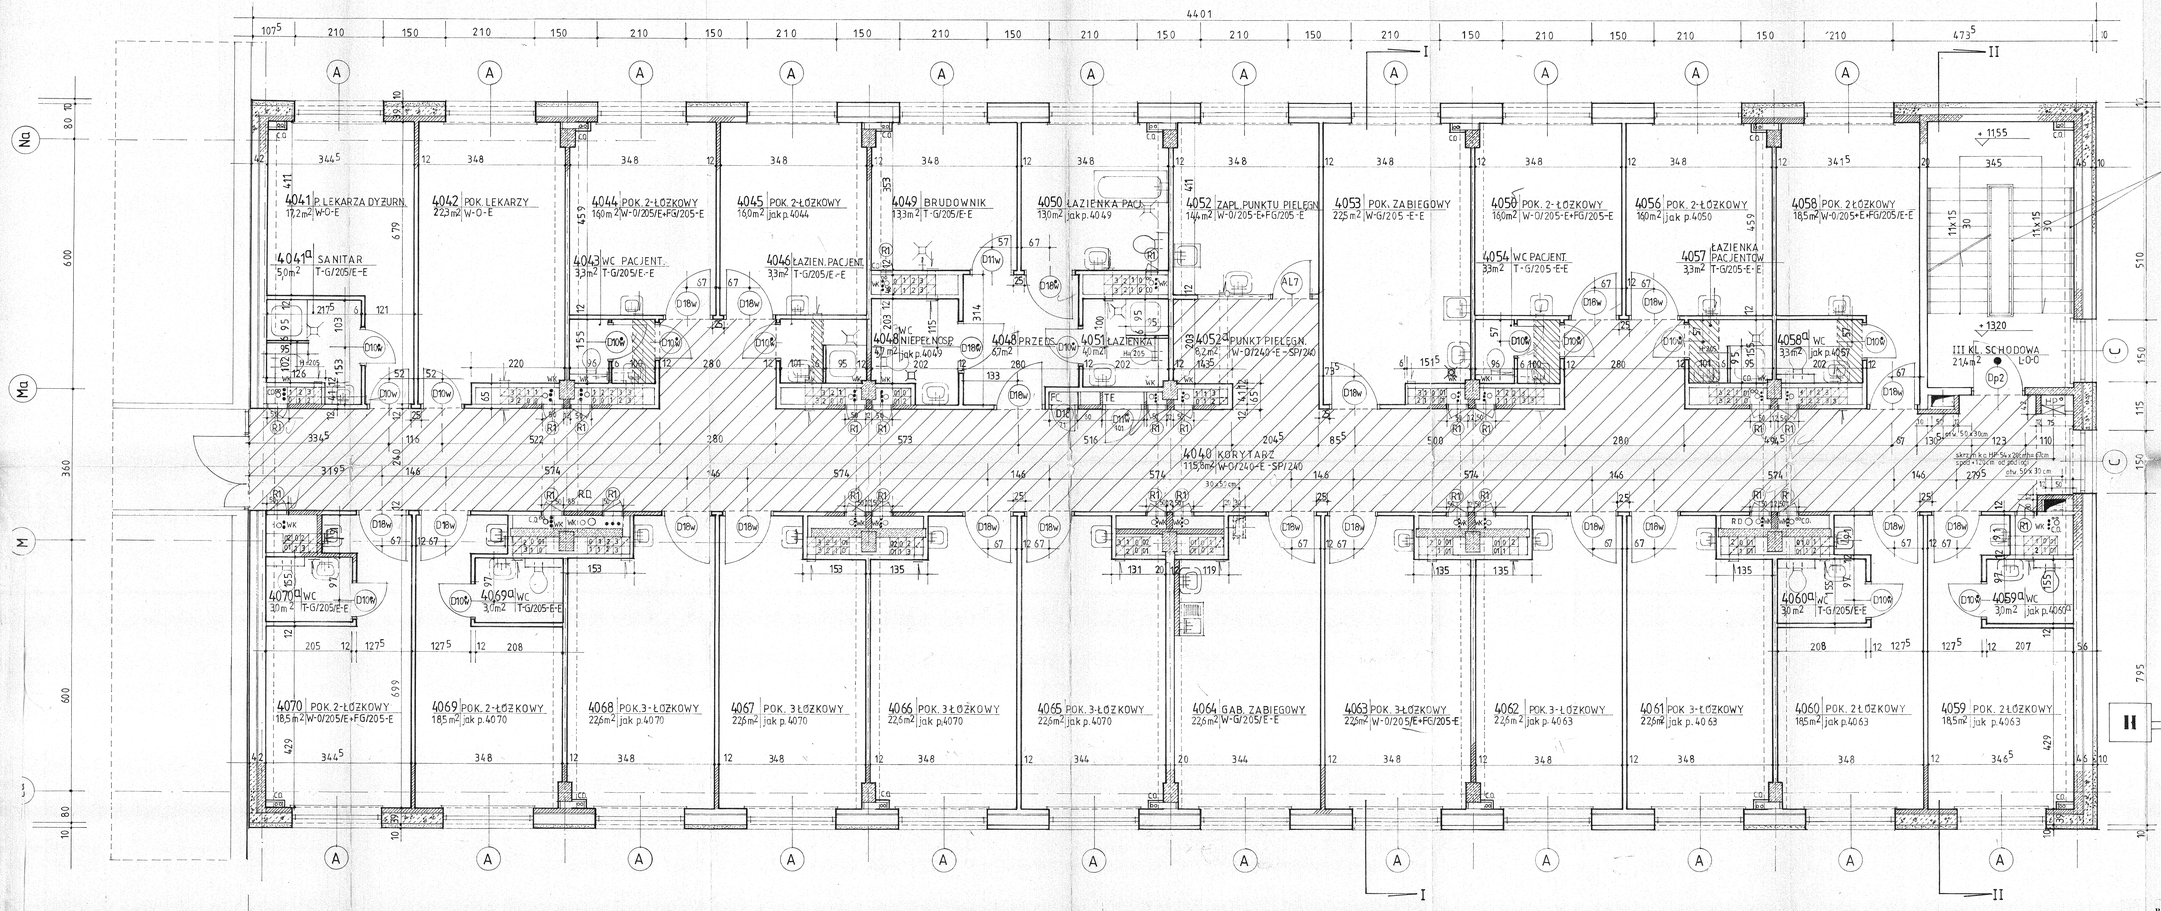

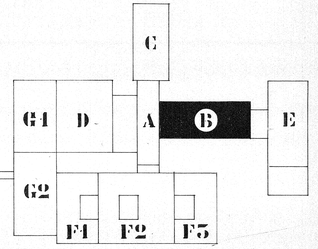

CHIRURGIA URAZOWO ORTOPEDYCZNA
/ODCINEK A 39 Ł/

dokumentacje powykonawcze

BICK Spółka Akcyjna Oddział Budów Warszawa Budowa. Szpital Zachodni Bukowa, Szpital Zachodni ul. Dolska 11

Kierownik budowy mgr inż. Rafał Zarzycki

BIURO STUDIÓW I PROJEKTÓW SŁUŻBY ZDROWIA
Sp. z o.o.
03-416 WARSZAWA UL. WILEŃSKA 69 TEL 618-42-52 FAX 618-34-45

pro/med

PROJEKT WYKONAWCZY	PRACOWNIA ARCHITEKTURA PW-1
OBIEKT: SZPITAL ZACHODNI W GRODZISKU MAZOWIECKIM BLOK „B"	PROJEKTOWAŁ arch. M. Wojciechowska; OPRACOWAŁ arch. J. Szanajca; ODPOWIEDZIAŁ arch. M. Dymek; SPRAWDZIŁ arch. S. Mitkiewicz
TREŚĆ RYSUNKU: RZUT IV PIĘTRA POZ. +13,20	NR ARCH. 88823
WA 2362-95-542 / KIER. PRACOWNI ARCH. D. PRZYGODA / PODPIS / DATA 02.1997 / SKALA 1:50	NR RYS. 7